



分区示意图

建设单位 CLIENT	上海海洋大学
设计单位 DESIGN	
项目负责人 PROJECT DIRECTOR	
专业负责人 DISCIPLINE RESPONSIBLE	
审核人 CHECKED	
日期 DATE	2026.02
图名 DRAWING TITLE	A楼一层平面布置图
比例 SCALE	1:100
图号 DRAWING NO.	44-1F-02
版本 VERSION	

注册建筑师(注册工程师)章
REGISTERED ARCHITECT (REGISTERED ENGINEER) STAMP

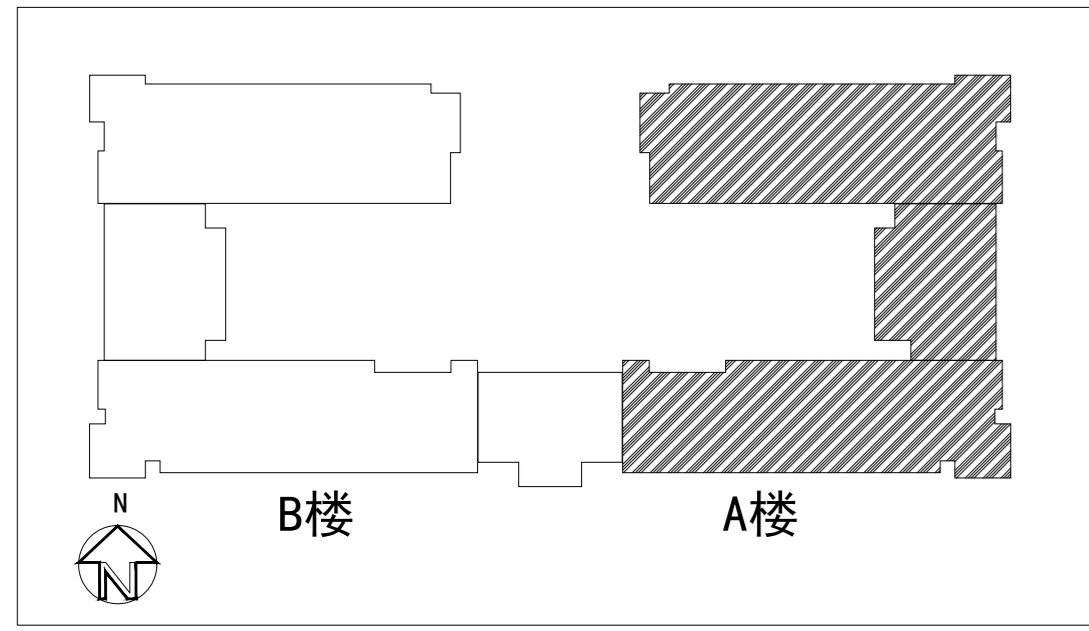


分区示意图


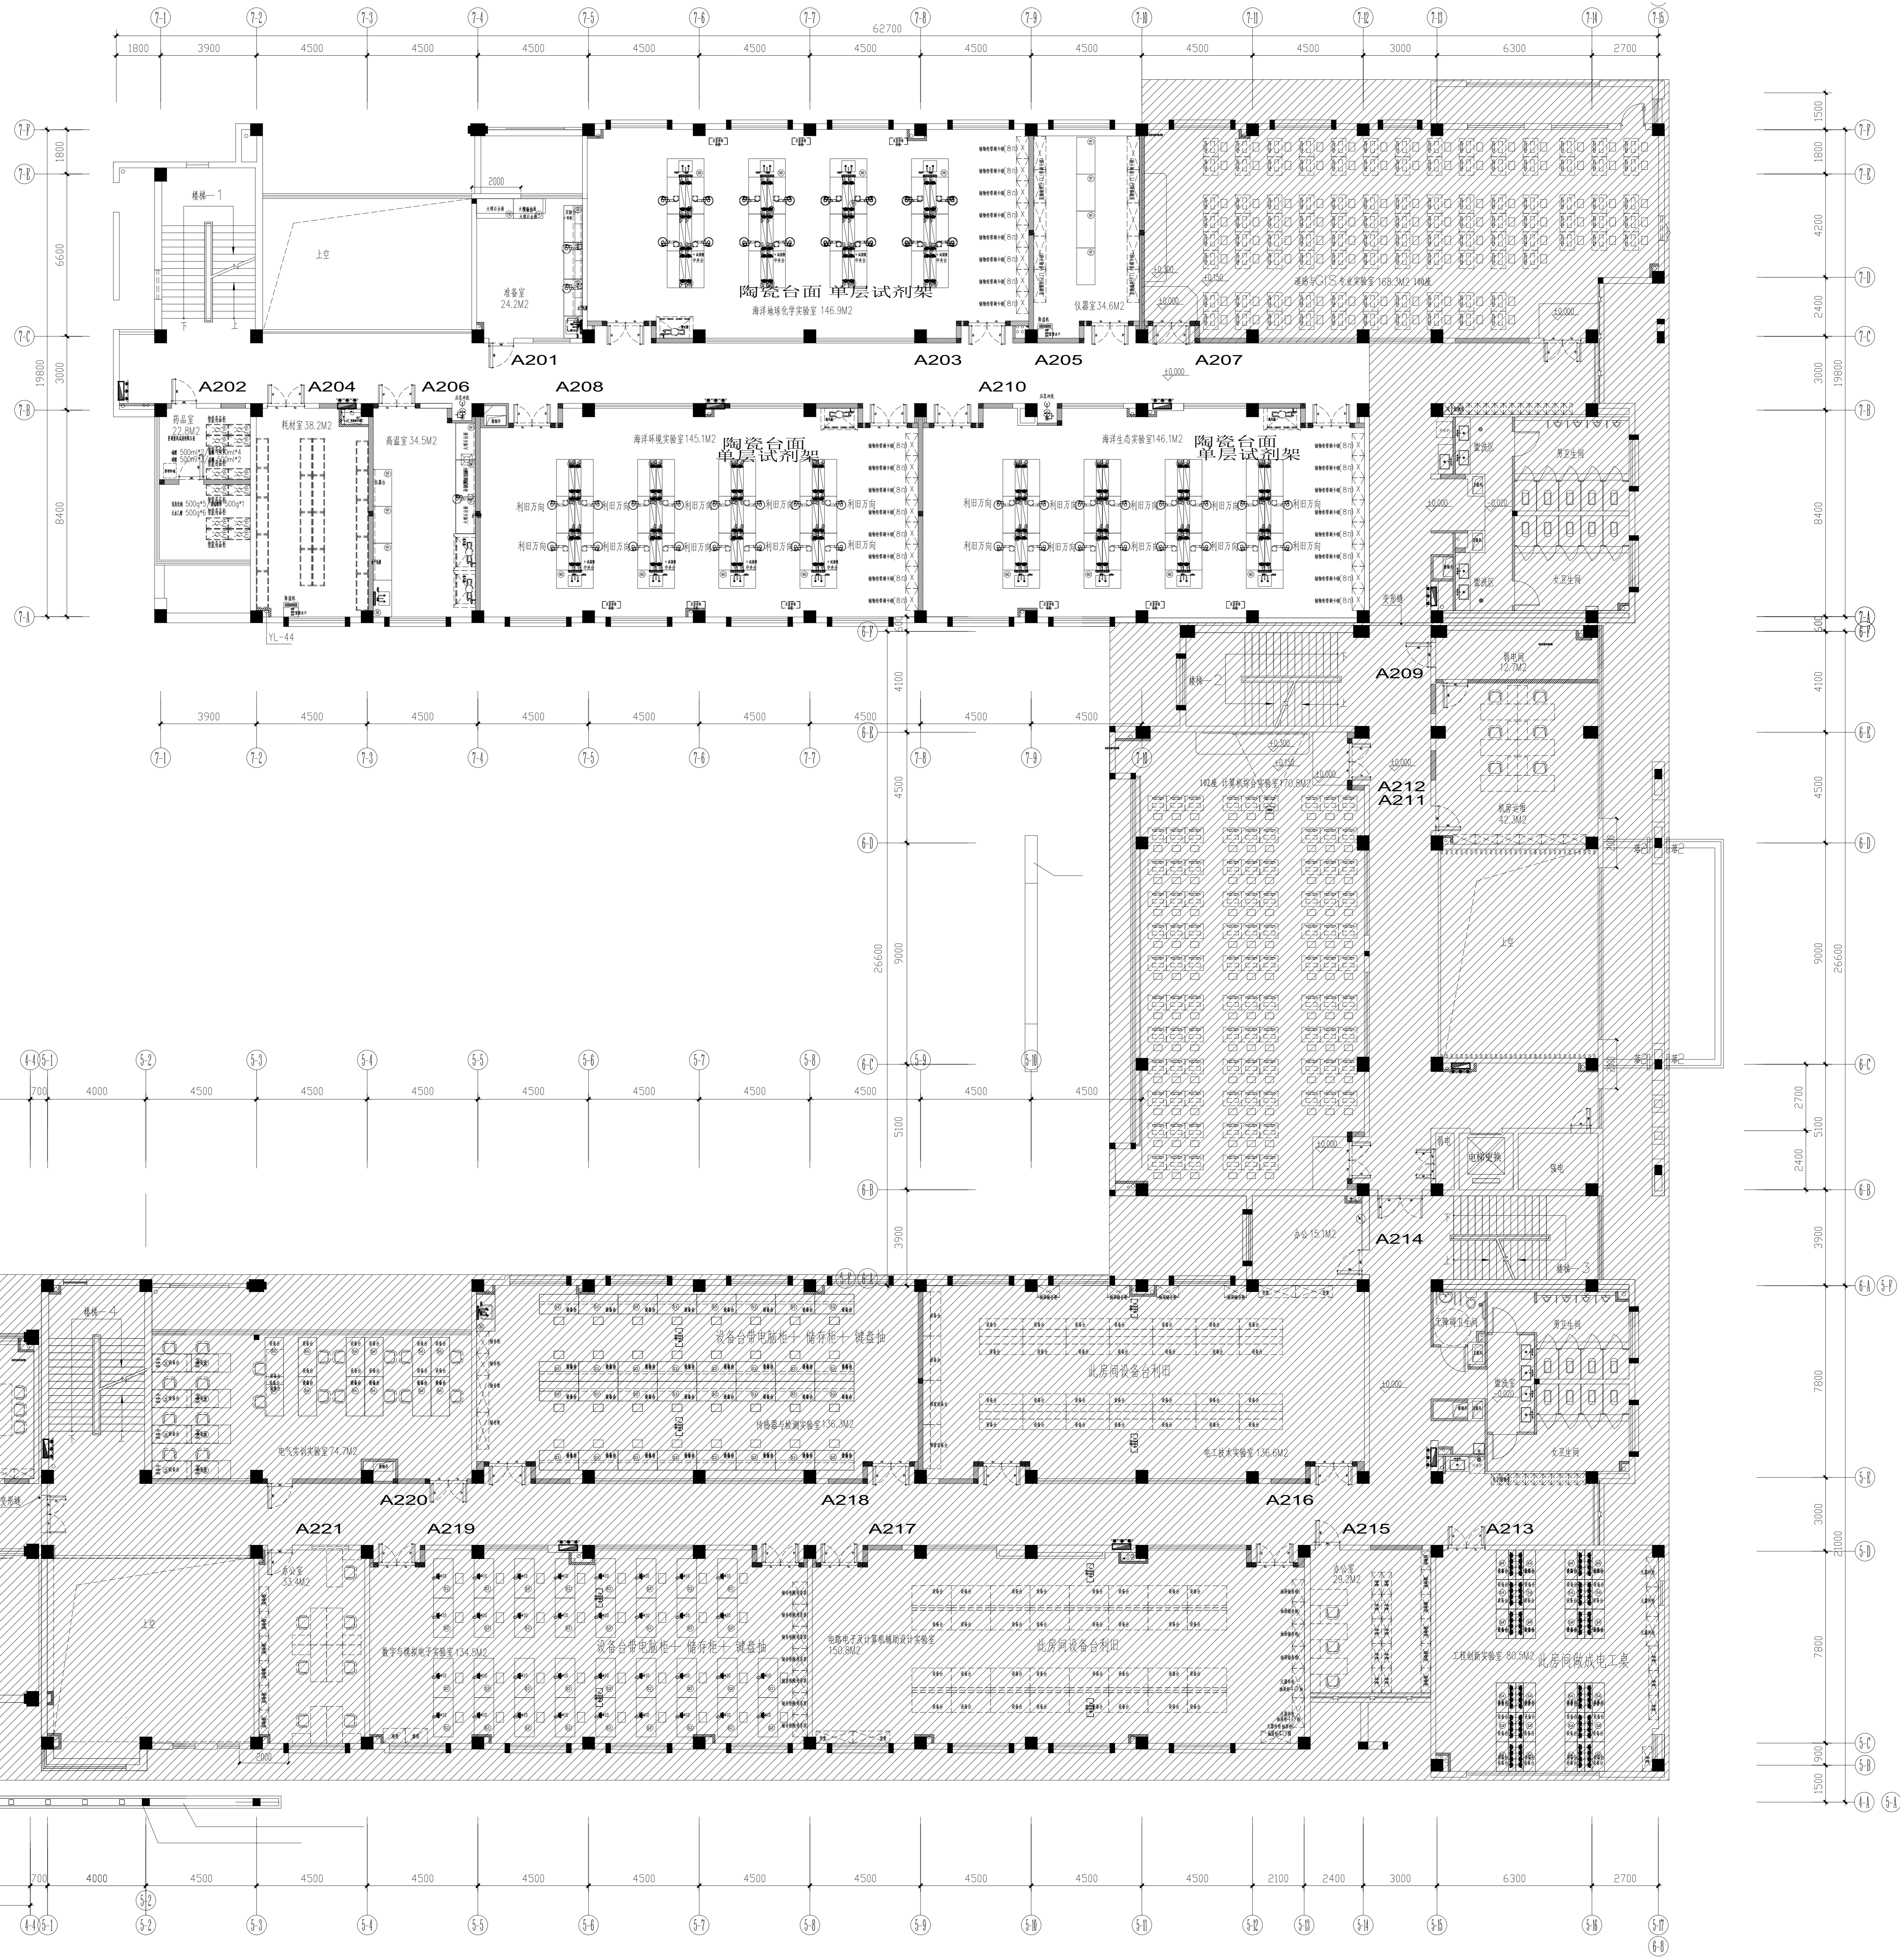


注册建筑师 (注册工程师) 章
REGISTERED ARCHITECT (REGISTERED ENGINEER) STAMP


总图章
STAMP FOR ISSUE

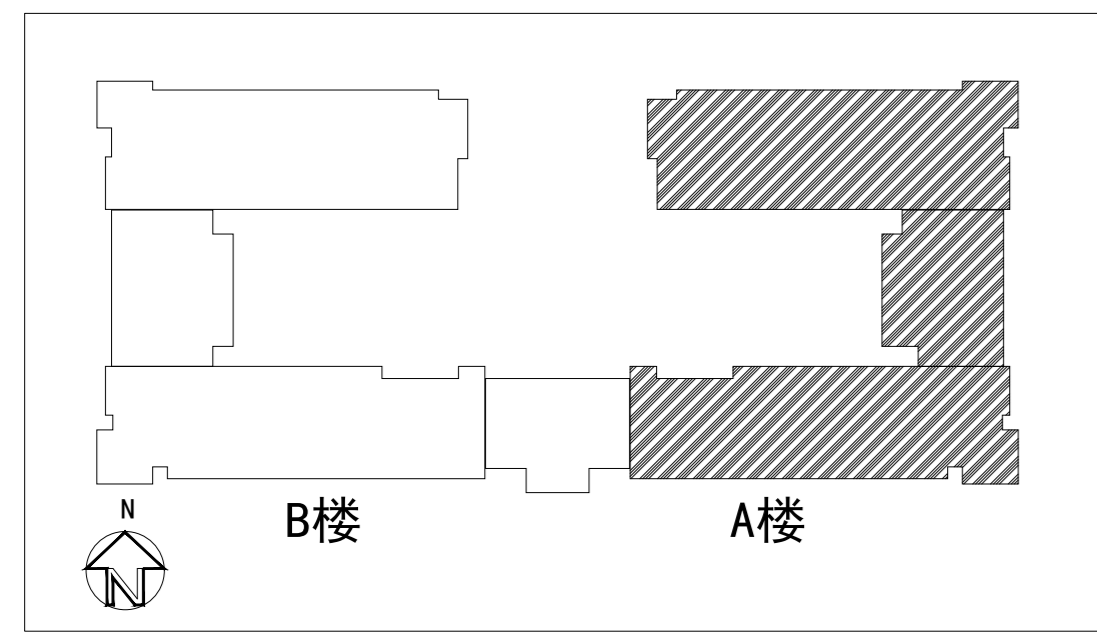



分区示意图

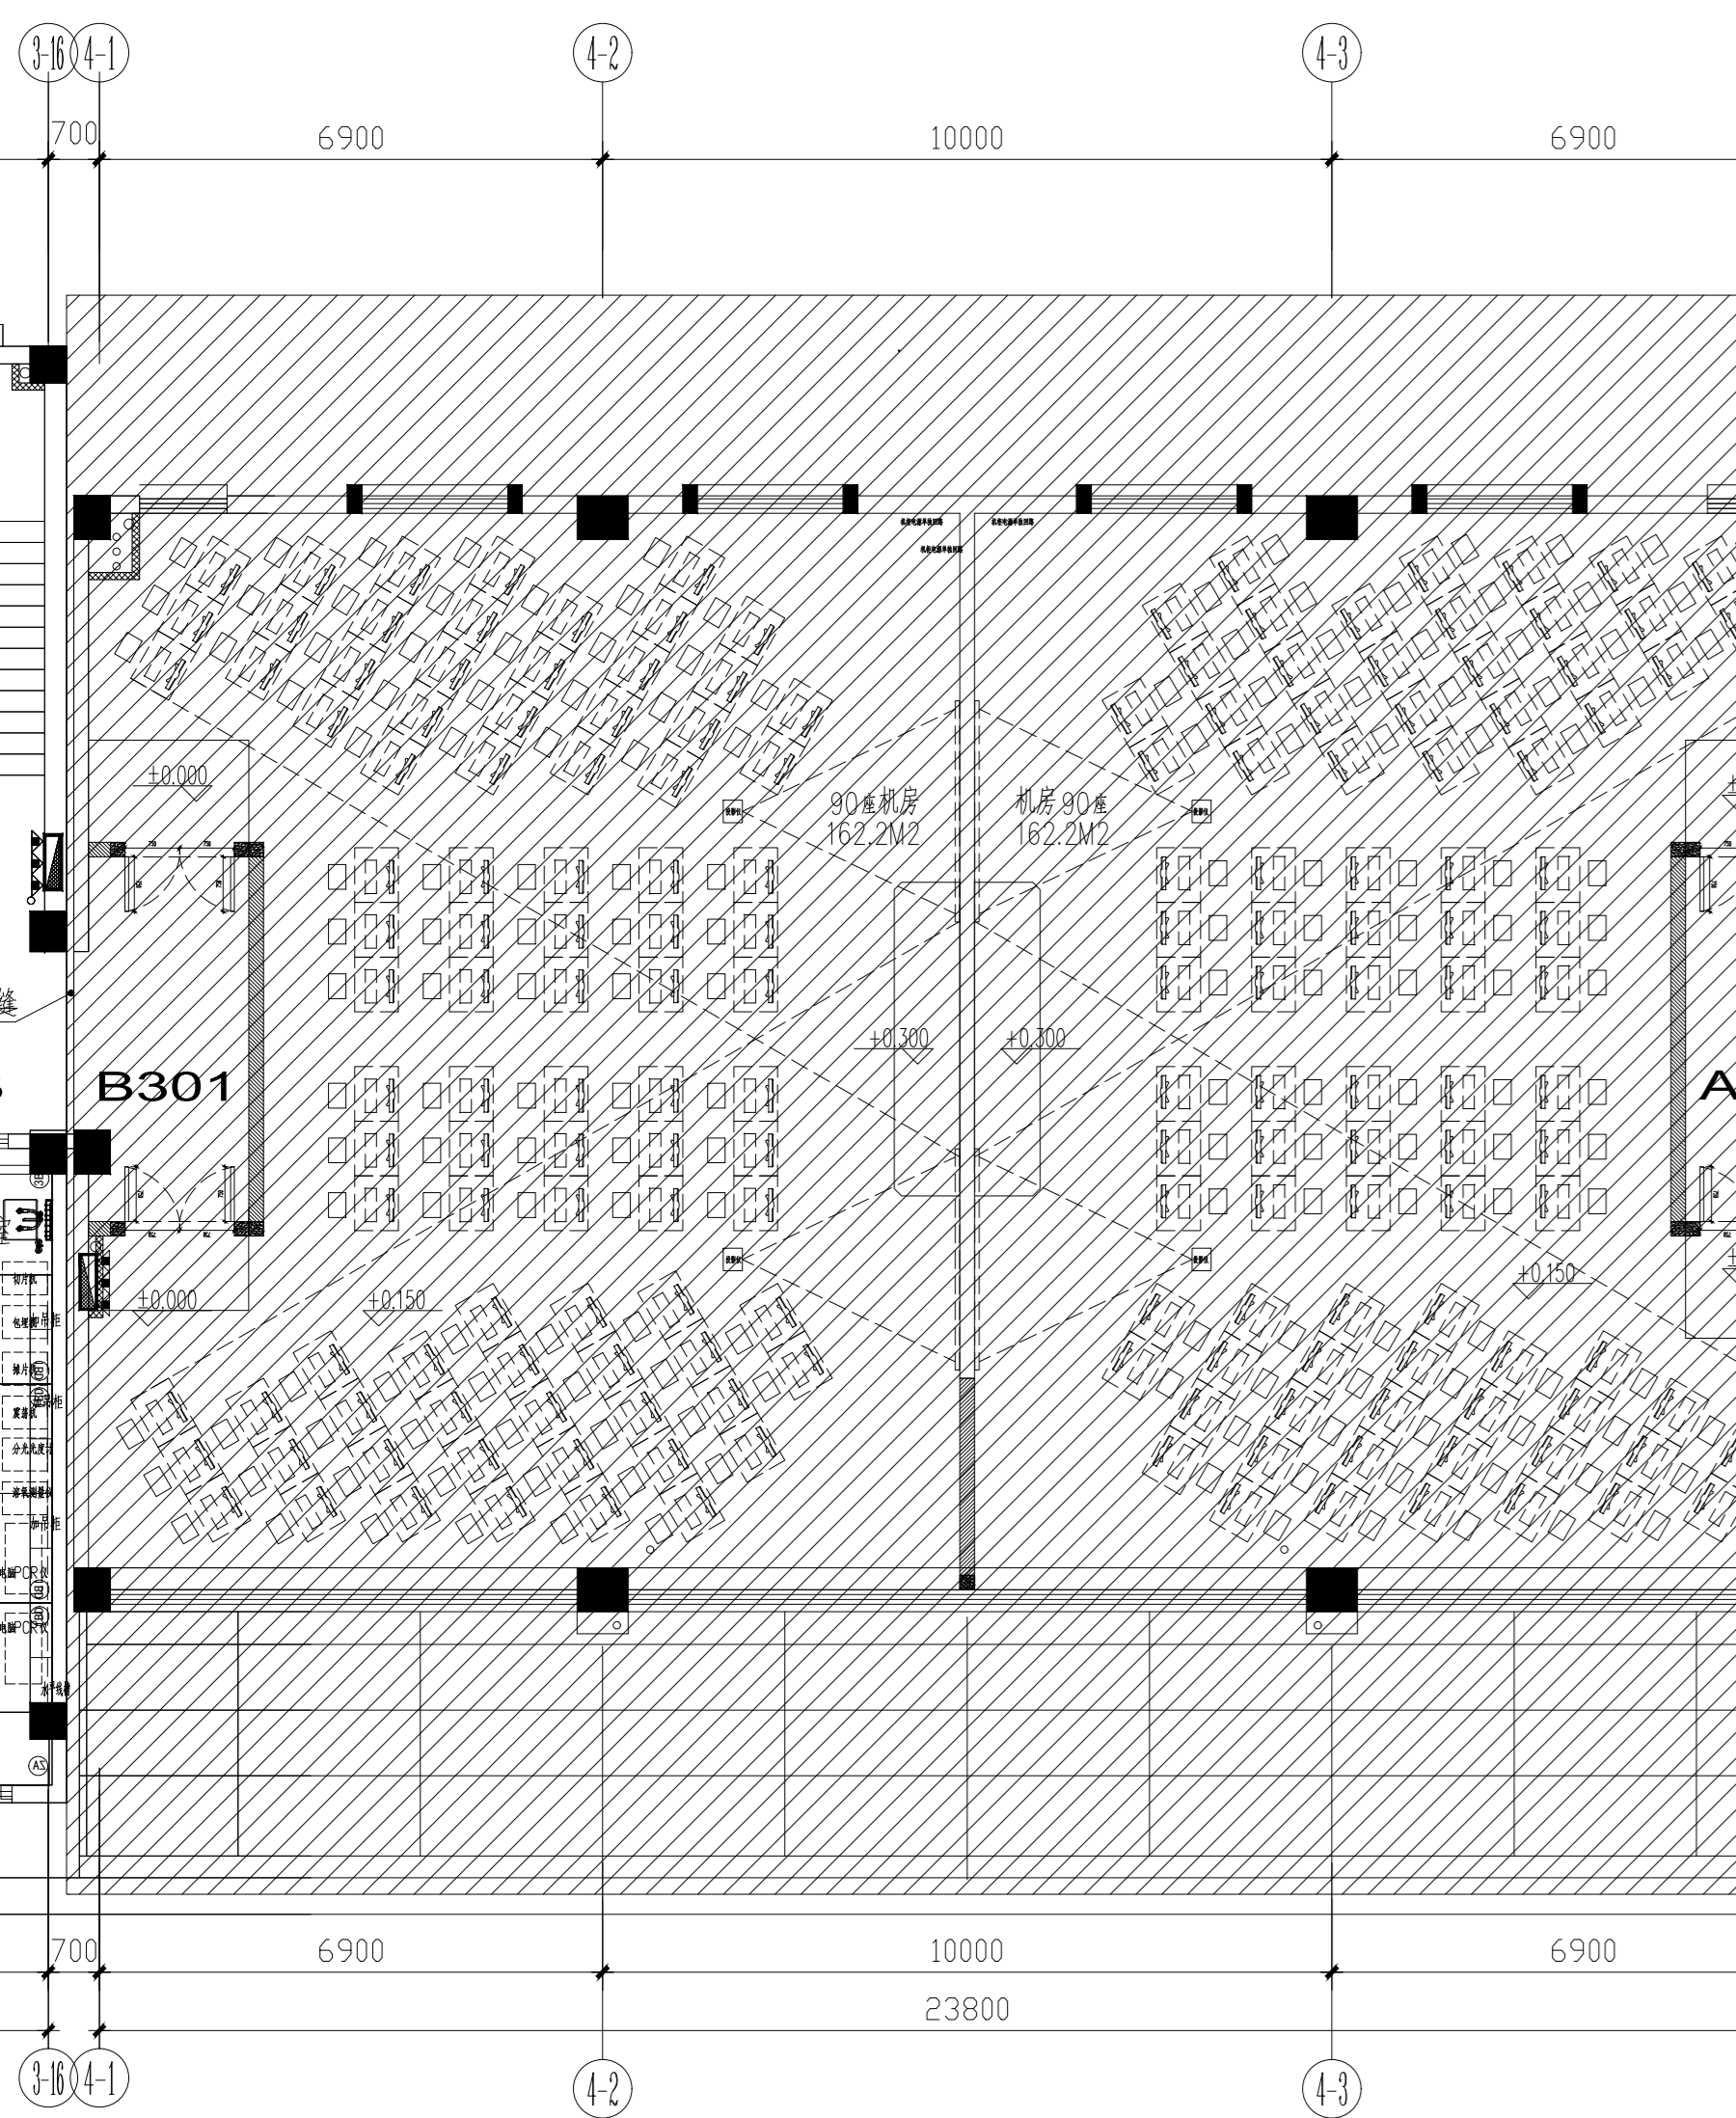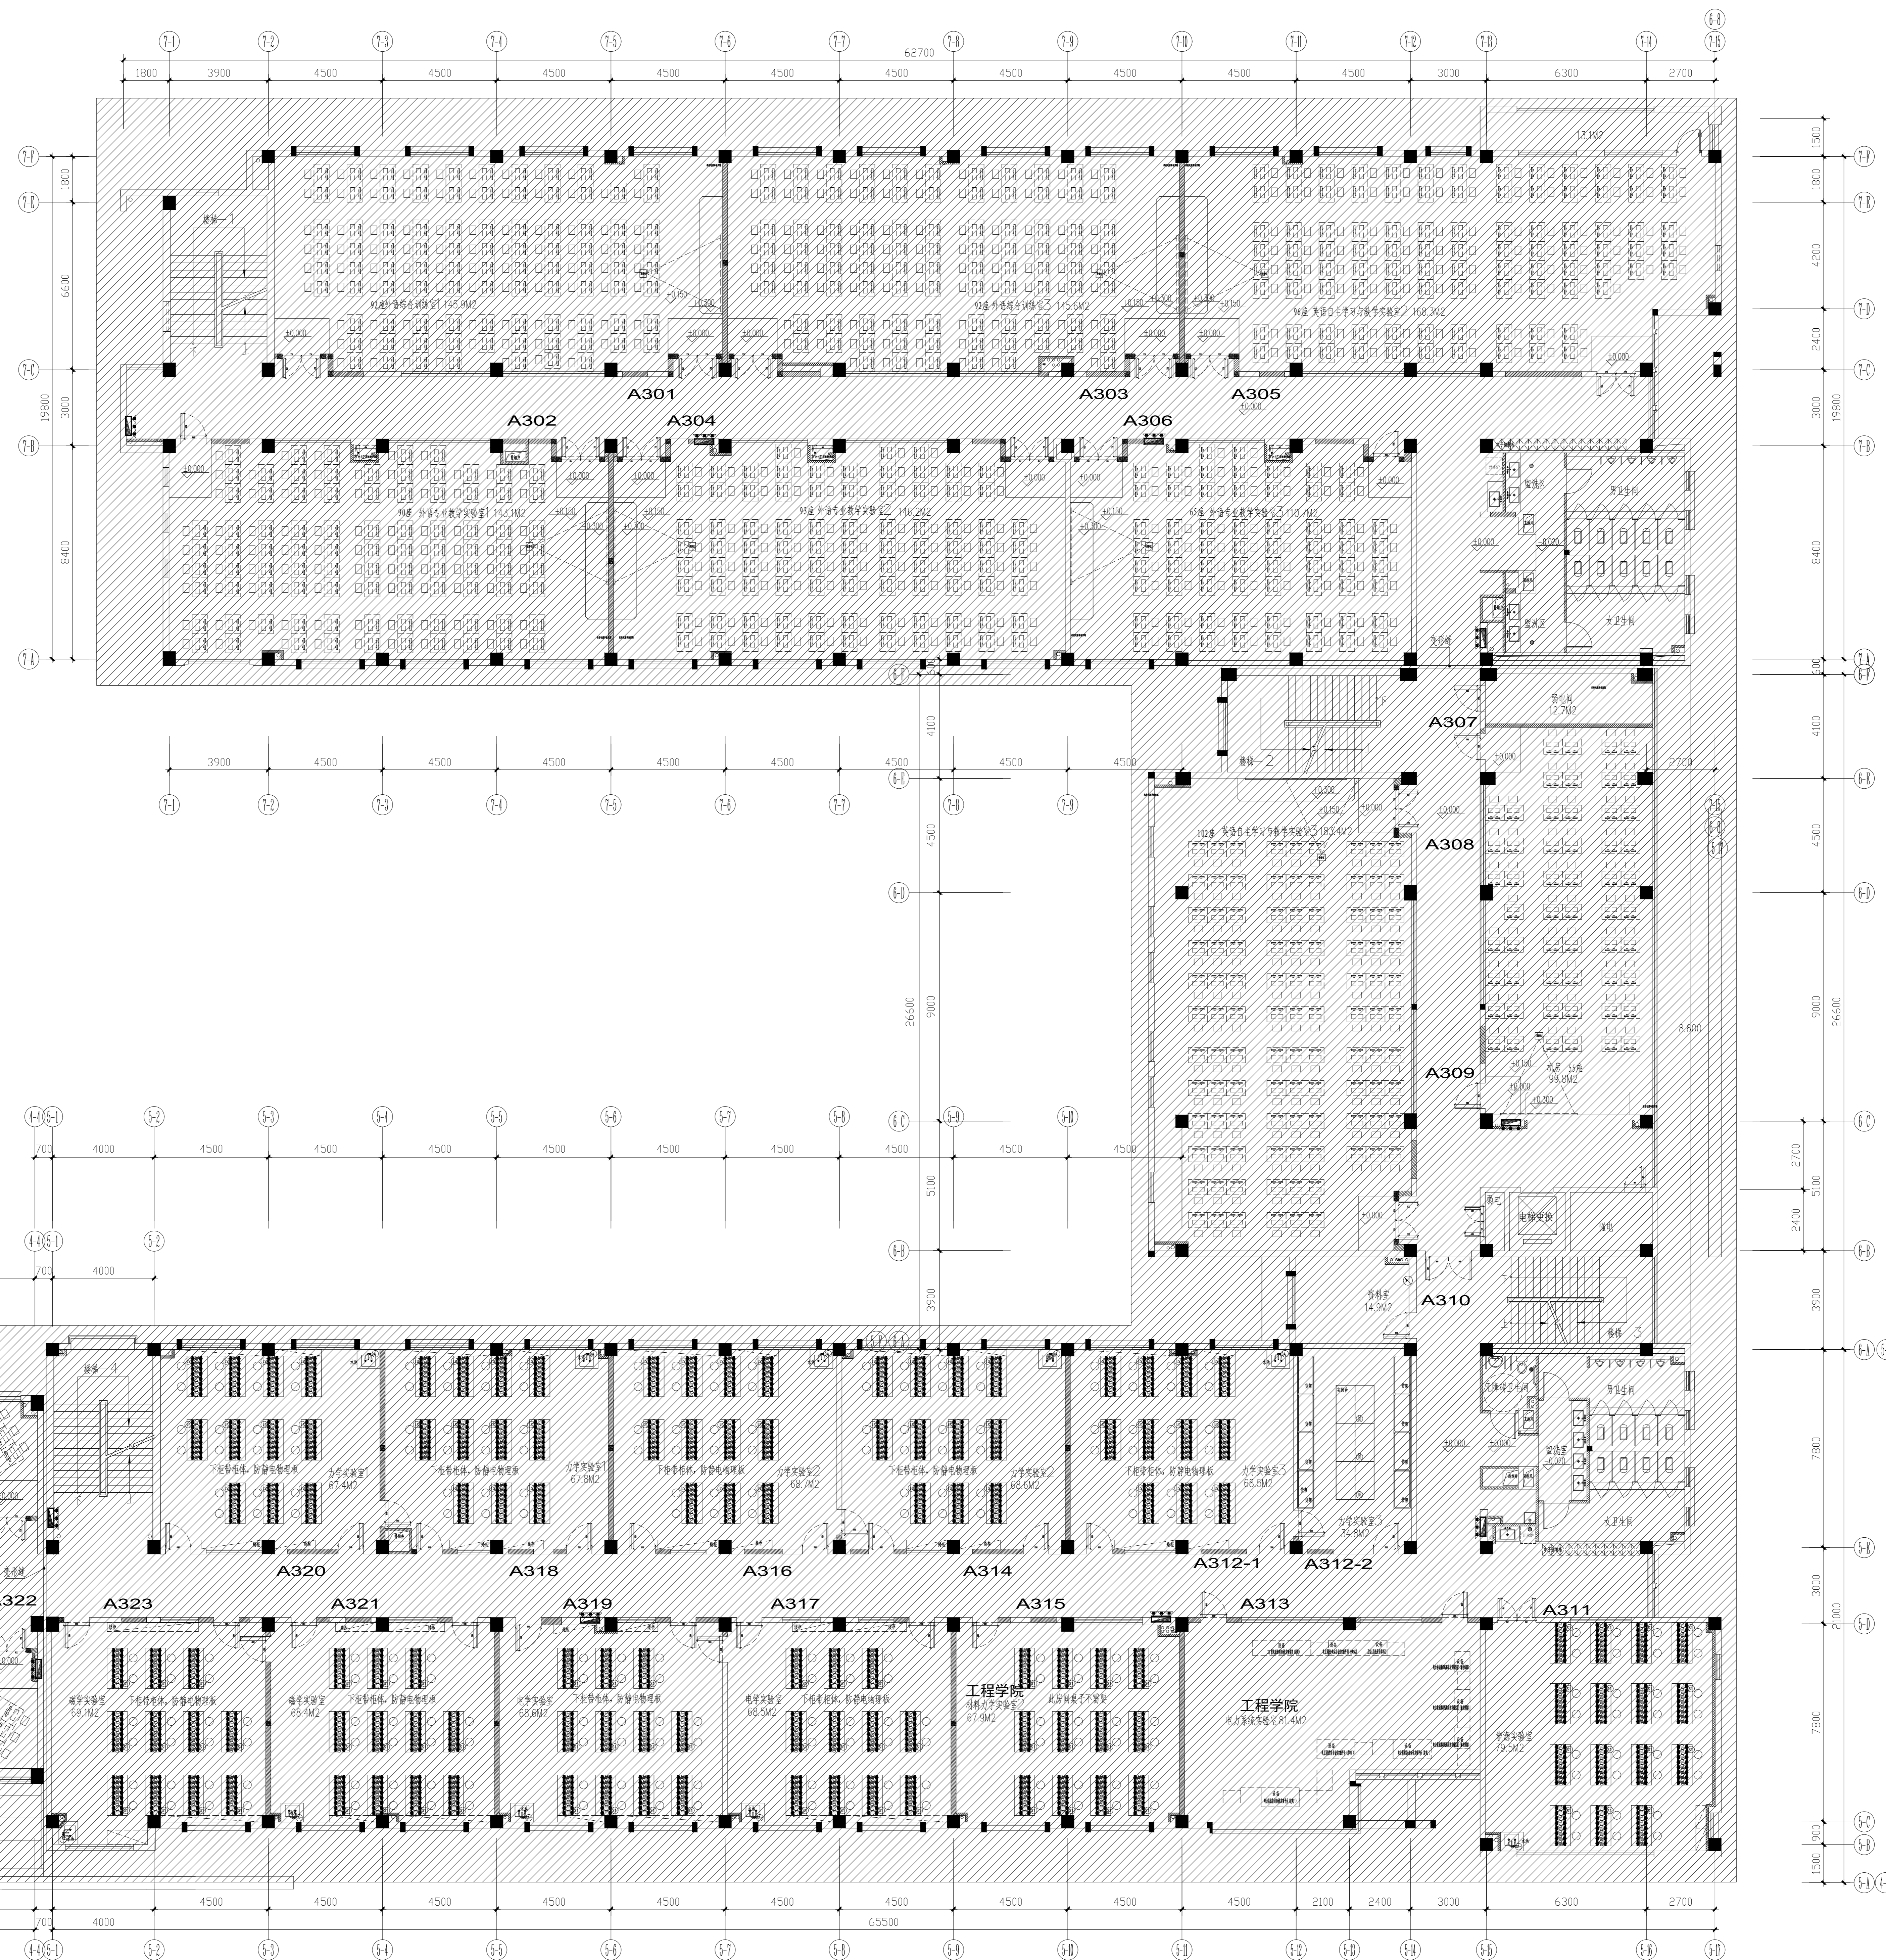


建设单位 CLIENT	上海海洋大学
设计人/日期 DESIGNED BY/DATE	
审核人/日期 CHECKED BY/DATE	
项目负责人/日期 PROJECT DIRECTOR BY/DATE	
专业负责人/日期 DISCIPLINE RESPONSIBLE BY/DATE	
制图人/日期 DRAWN BY/DATE	
校对/日期 CHECKED BY/DATE	
工程名称 PROJECT	上海海洋大学临港校区 公共实训楼及学生事务中心修缮工程 (公共实训楼)
项目名称 ITEM	公共实训楼及学生事务中心修缮工程 (公共实训楼)
专业名称 DRAWING TITLE	A楼 三层平面布置图
设计号 DRAWING NO.	***
阶段 STATUS	施工图 DISCIPLINE
专业 DISCIPLINE	装饰 DECORATION
比例 SCALE	1:100
日期 DATE	2026.02
版本 VERSION	14-3-PL-12
注册建筑师 REGISTERED ARCHITECT (REGISTERED ENGINEER) STAMP	注册建筑师 REGISTERED ARCHITECT

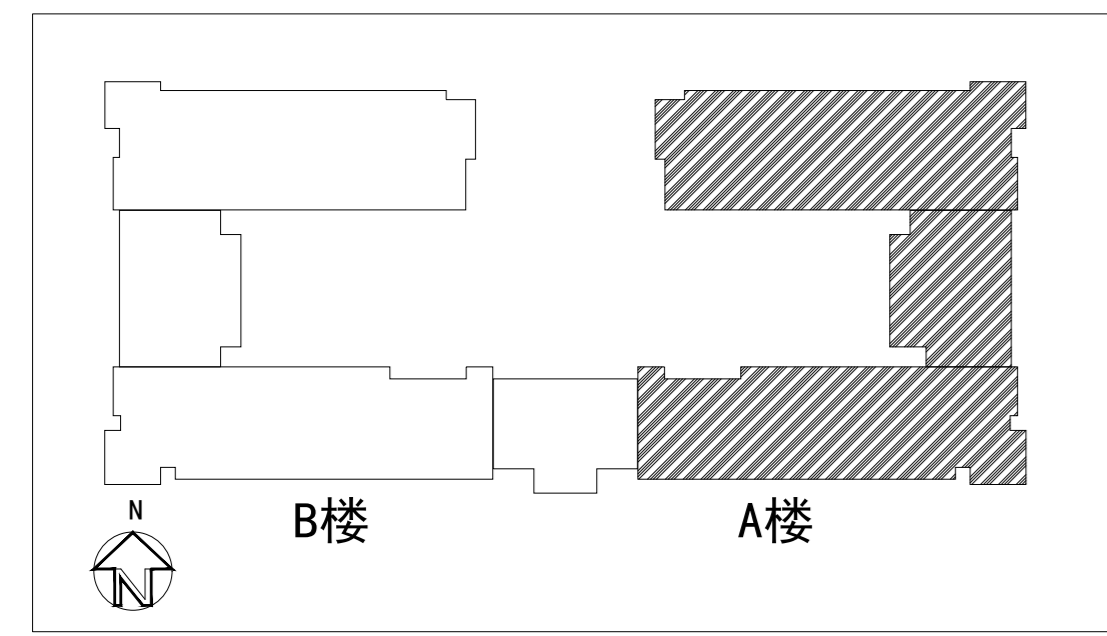



分区示意图

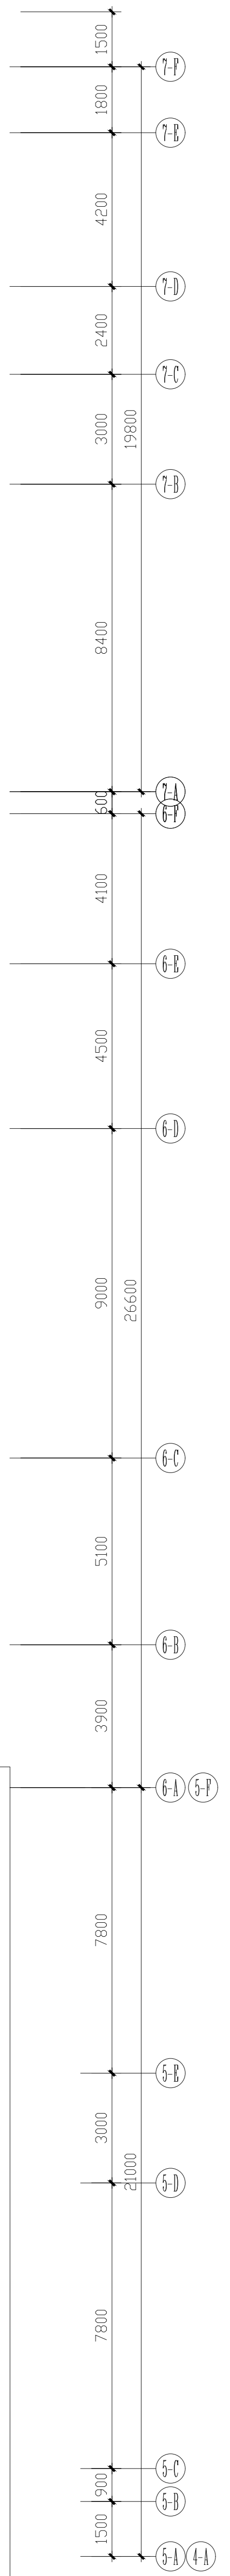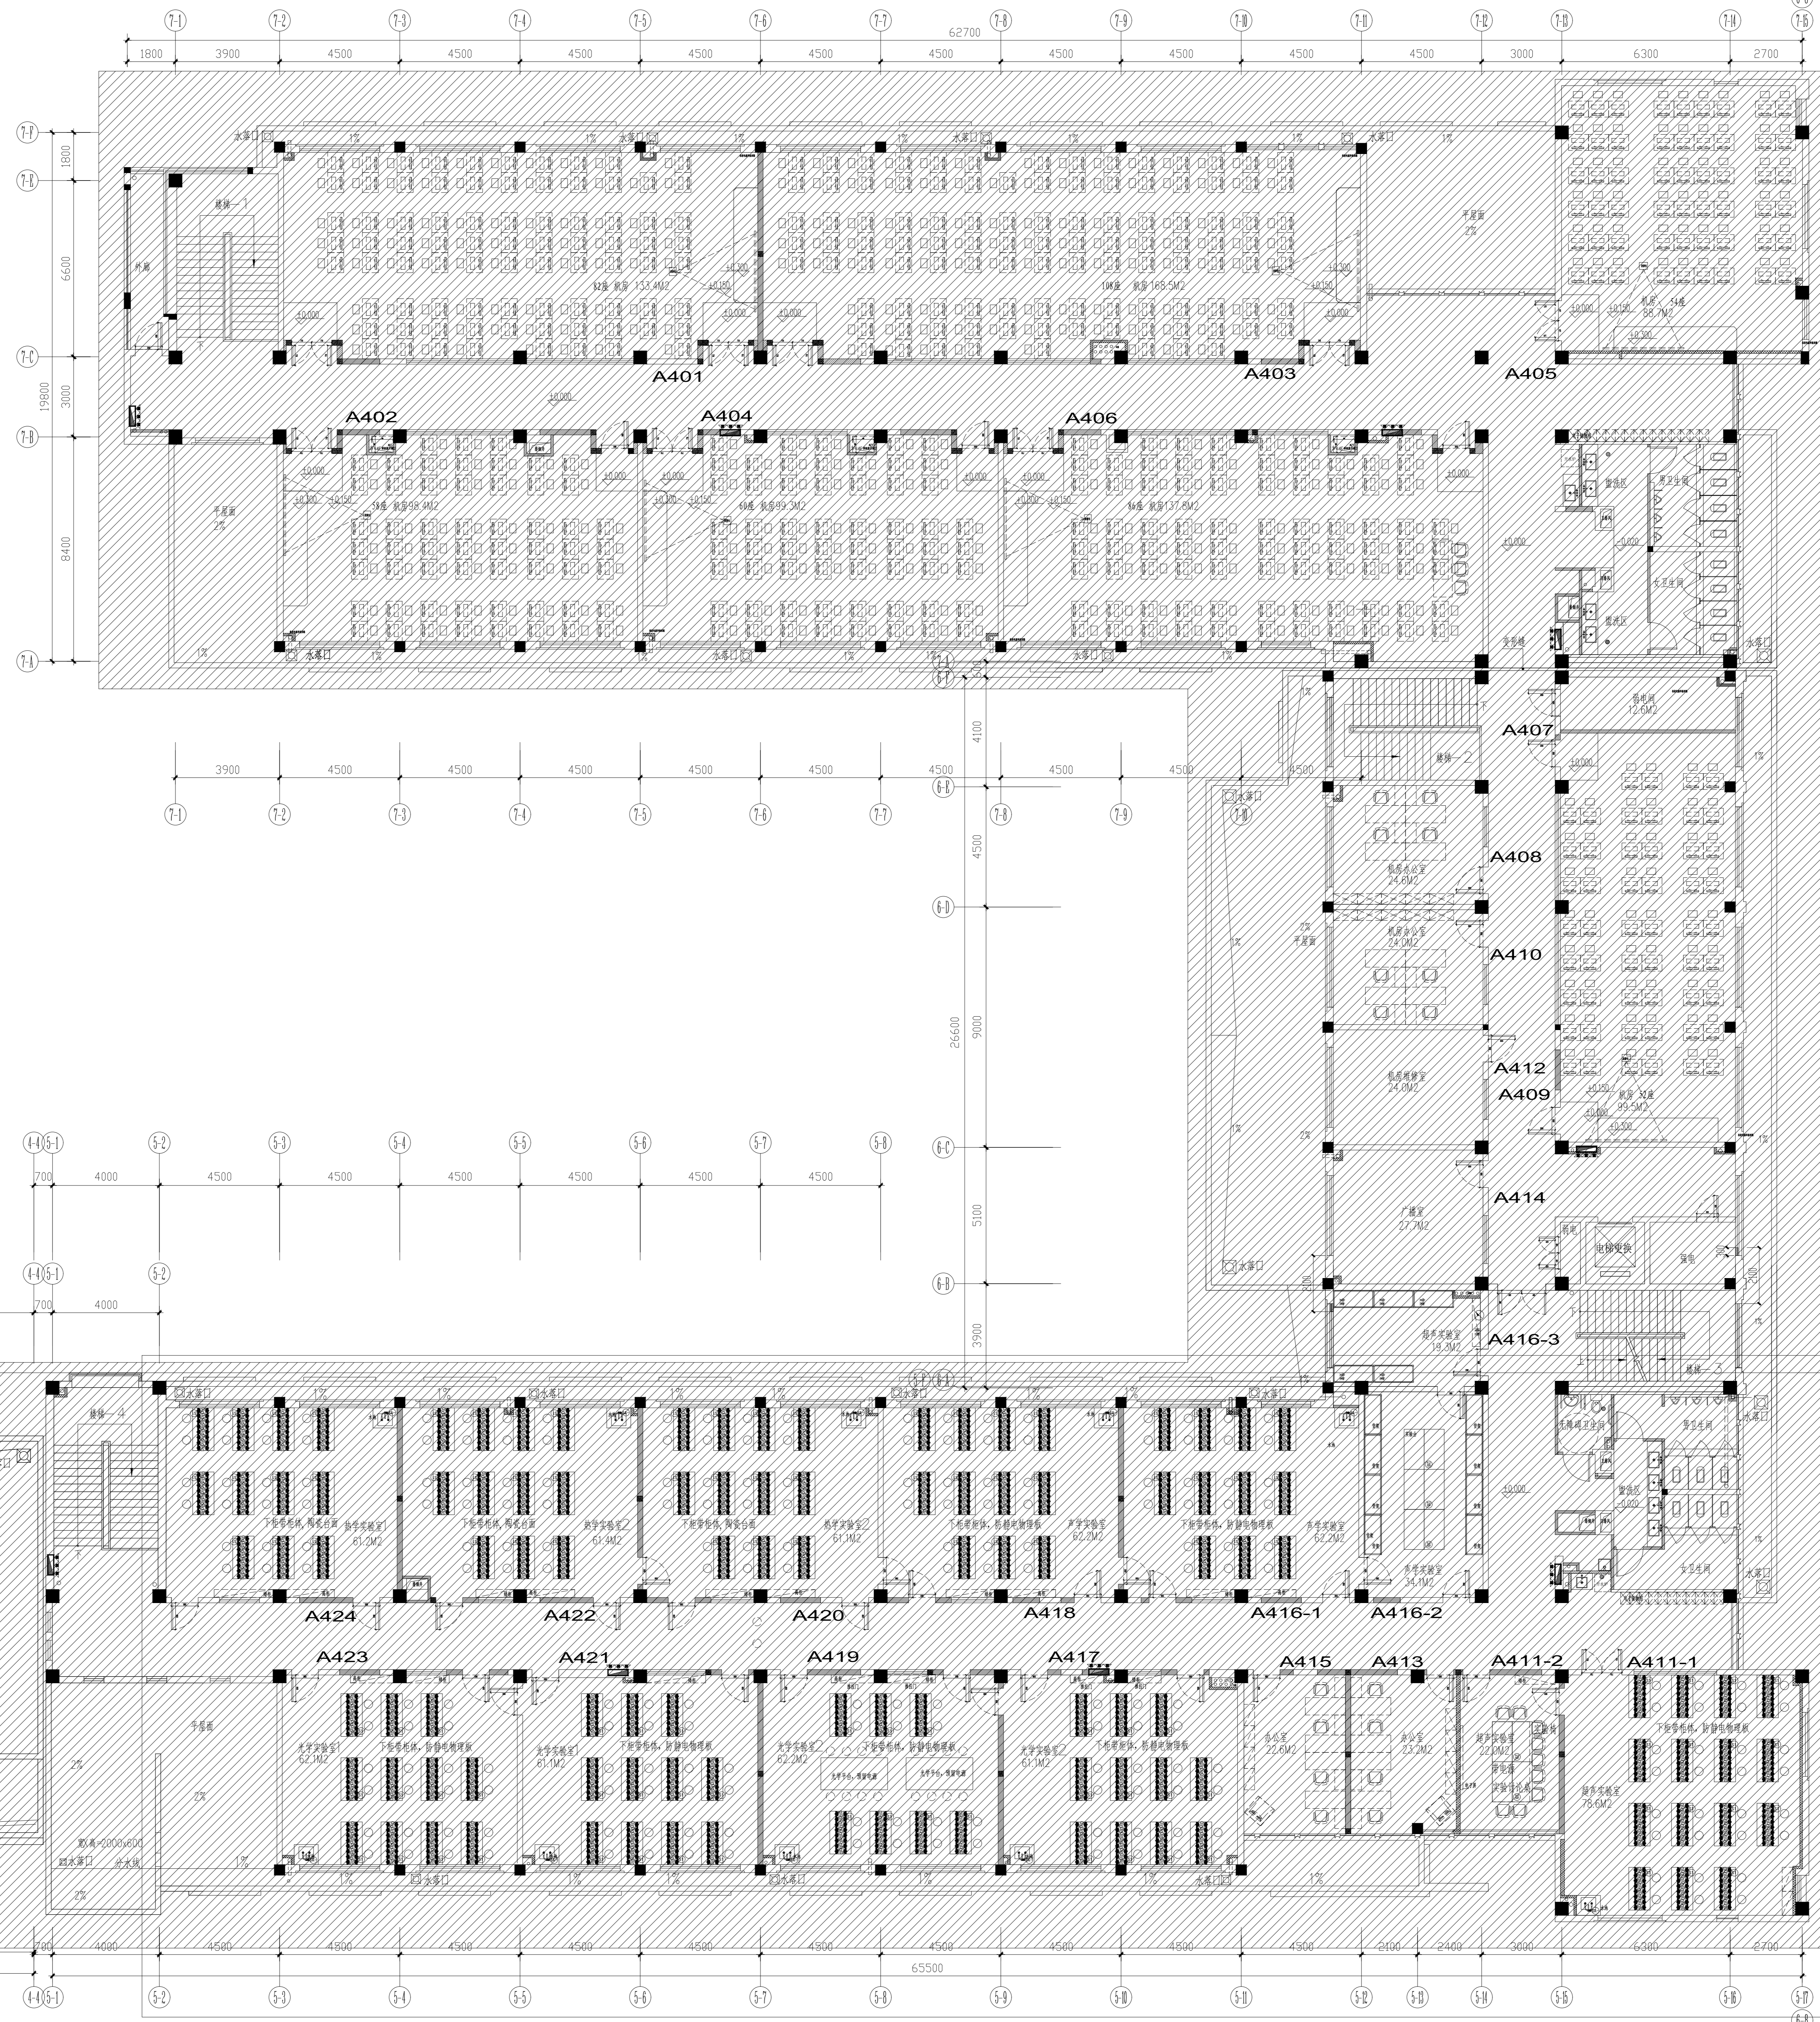


建设单位 CLIENT	上海海洋大学
设计单位 DESIGN	***

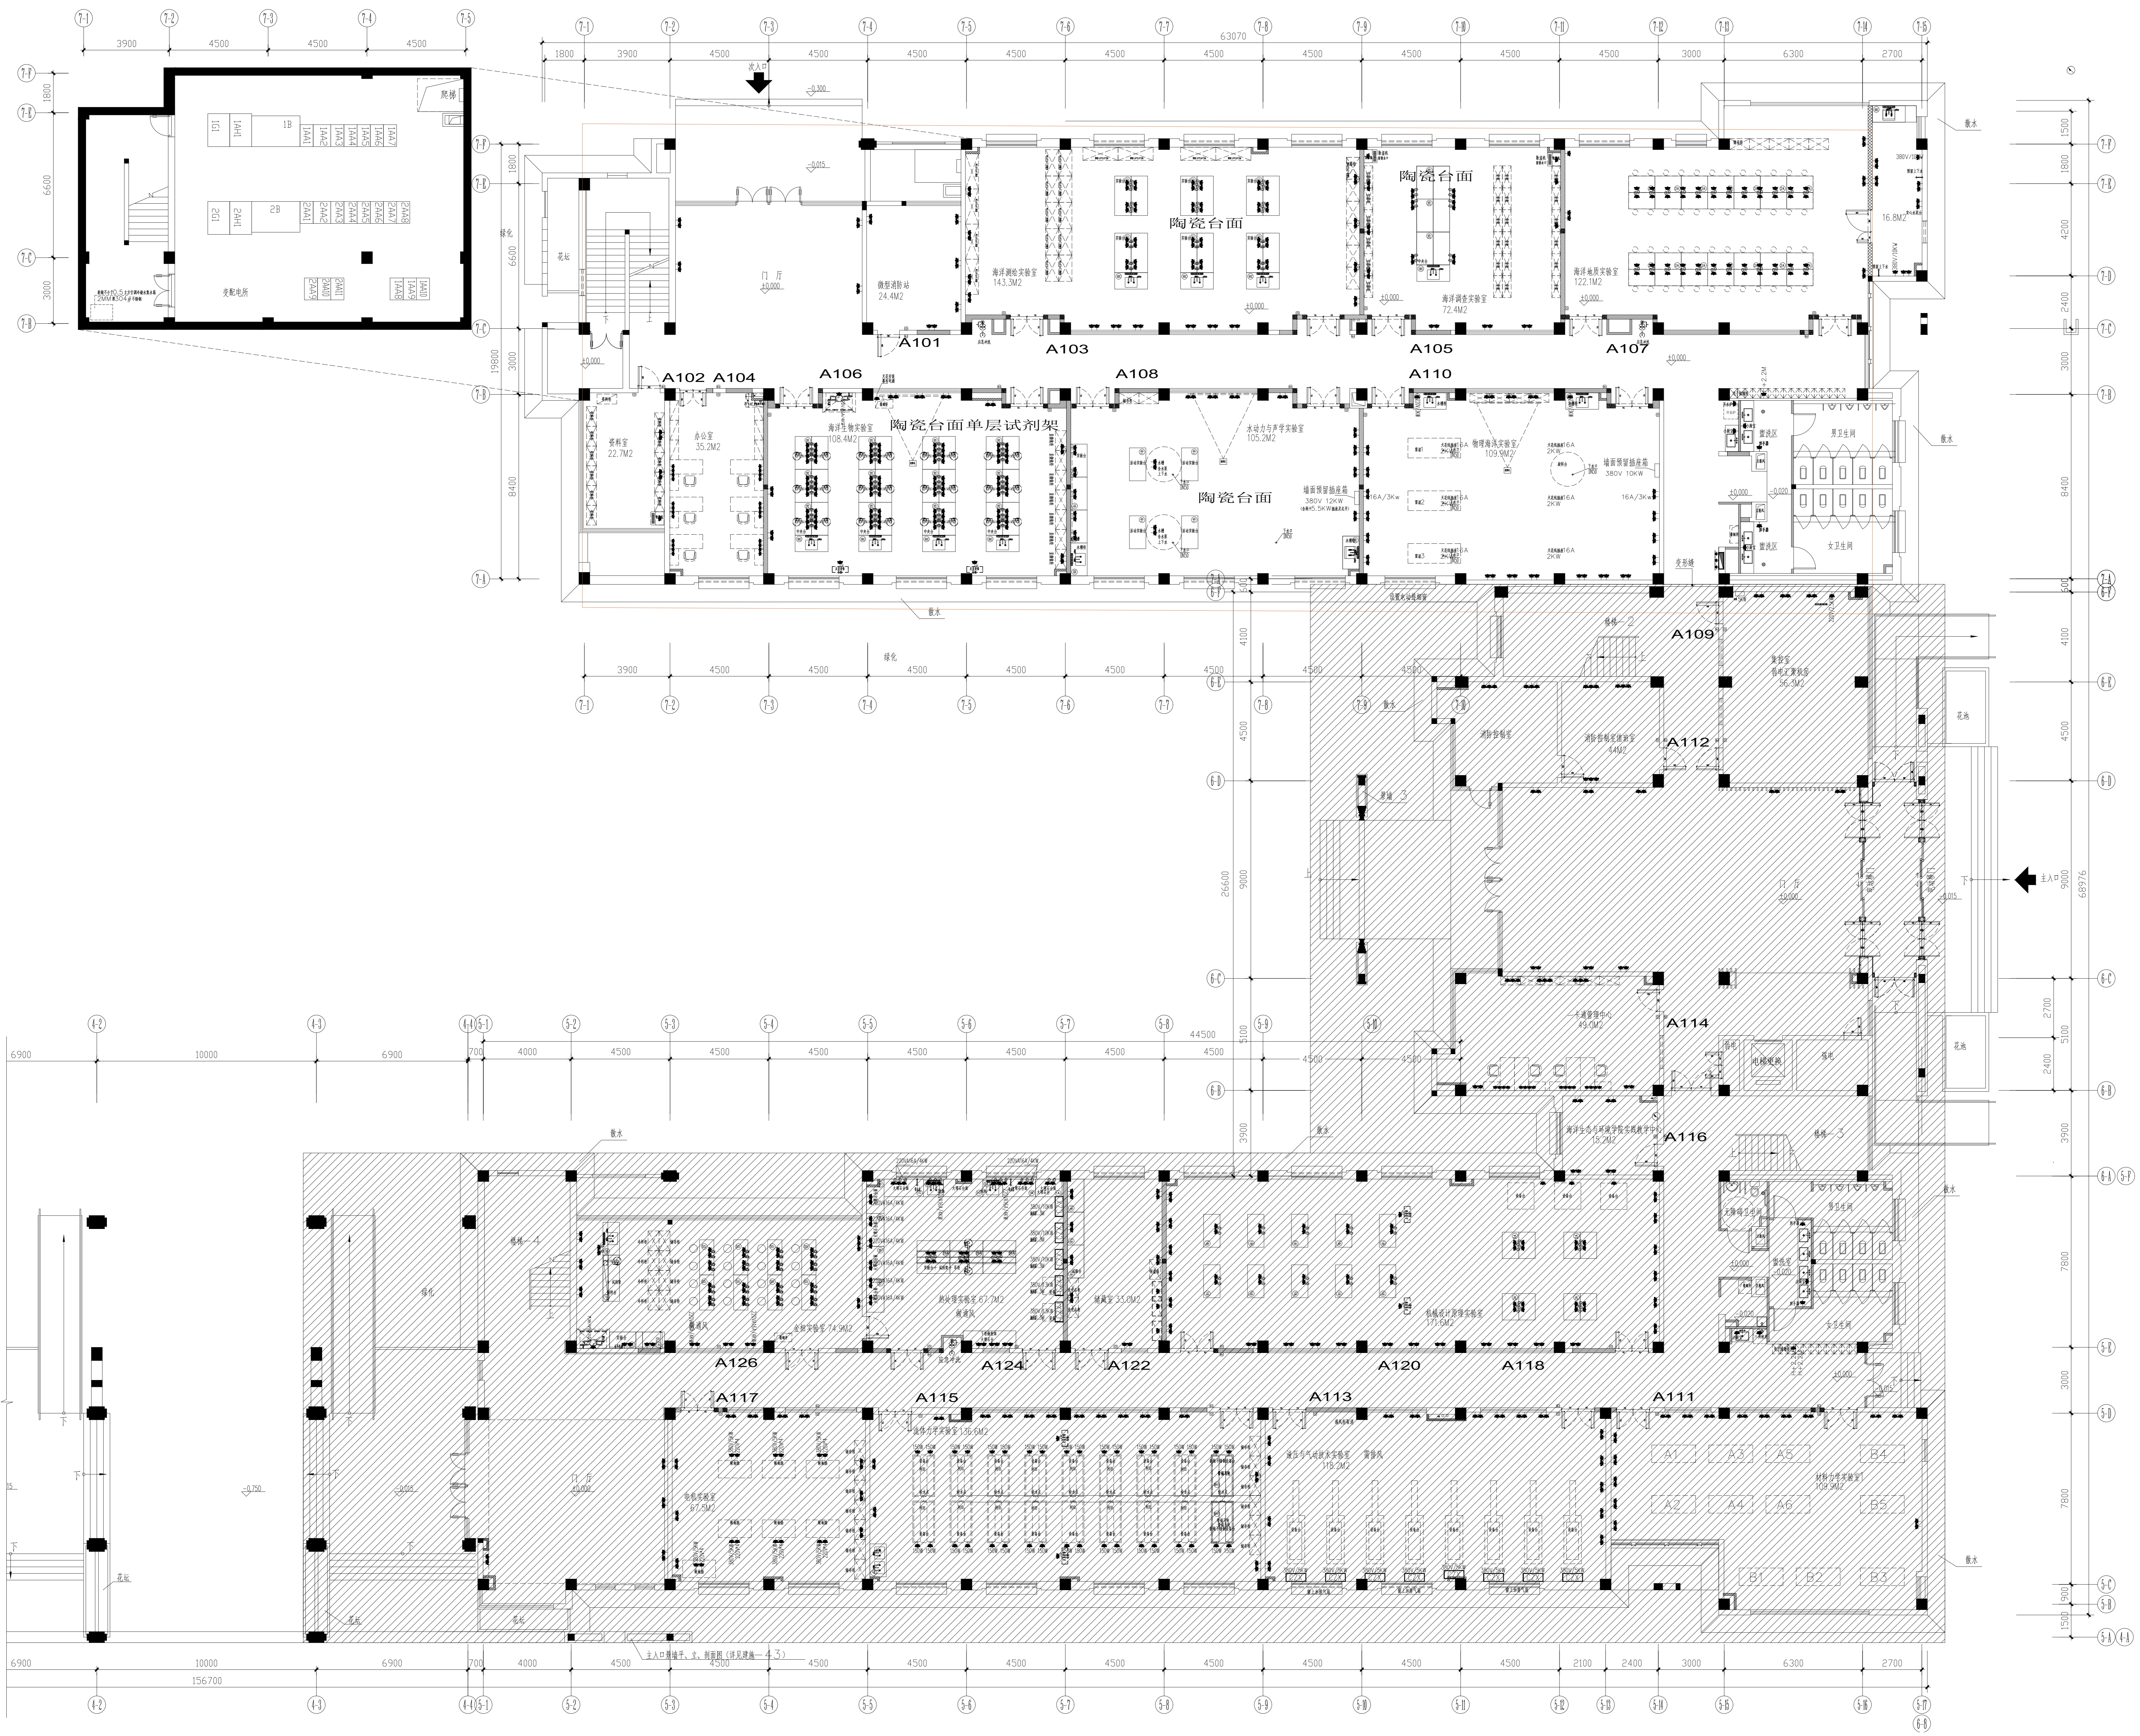

建设单位 CLIENT	上海海洋大学
设计单位 DESIGN	
项目负责人 PROJECT DIRECTOR	
专业负责人 DISCIPLINE RESPONSIBLE	
审核人 CHECKED	
设计人 DESIGNED	
工程名称 PROJECT	上海海洋大学临港校区 公共实训楼及学生事务中心修缮工程
项目名称 ITEM	公共实训楼及学生事务中心修缮工程 (公共实训楼)
图名 DRAWING TITLE	A栋一层插座点位图
设计号 DESIGN NO.	***
阶段 STATUS	施工图
专业 DISCIPLINE	装饰
比例 SCALE	1:100
日期 DATE	2026.02
版本 VERSION	1.0
注册建筑师 REGISTERED ARCHITECT	
注册工程师 REGISTERED ENGINEER	

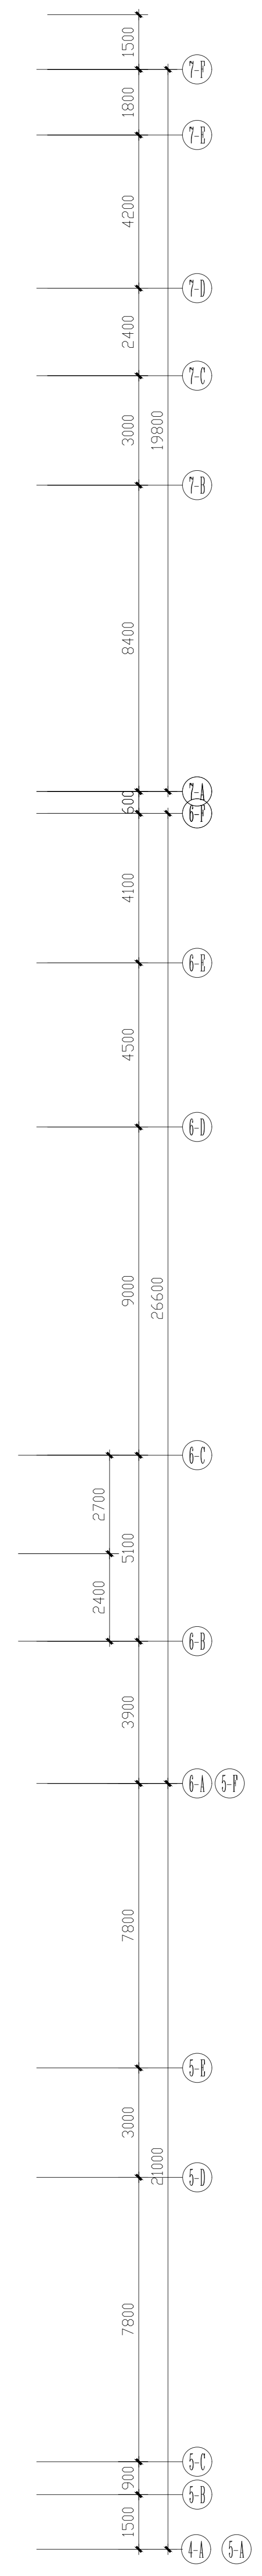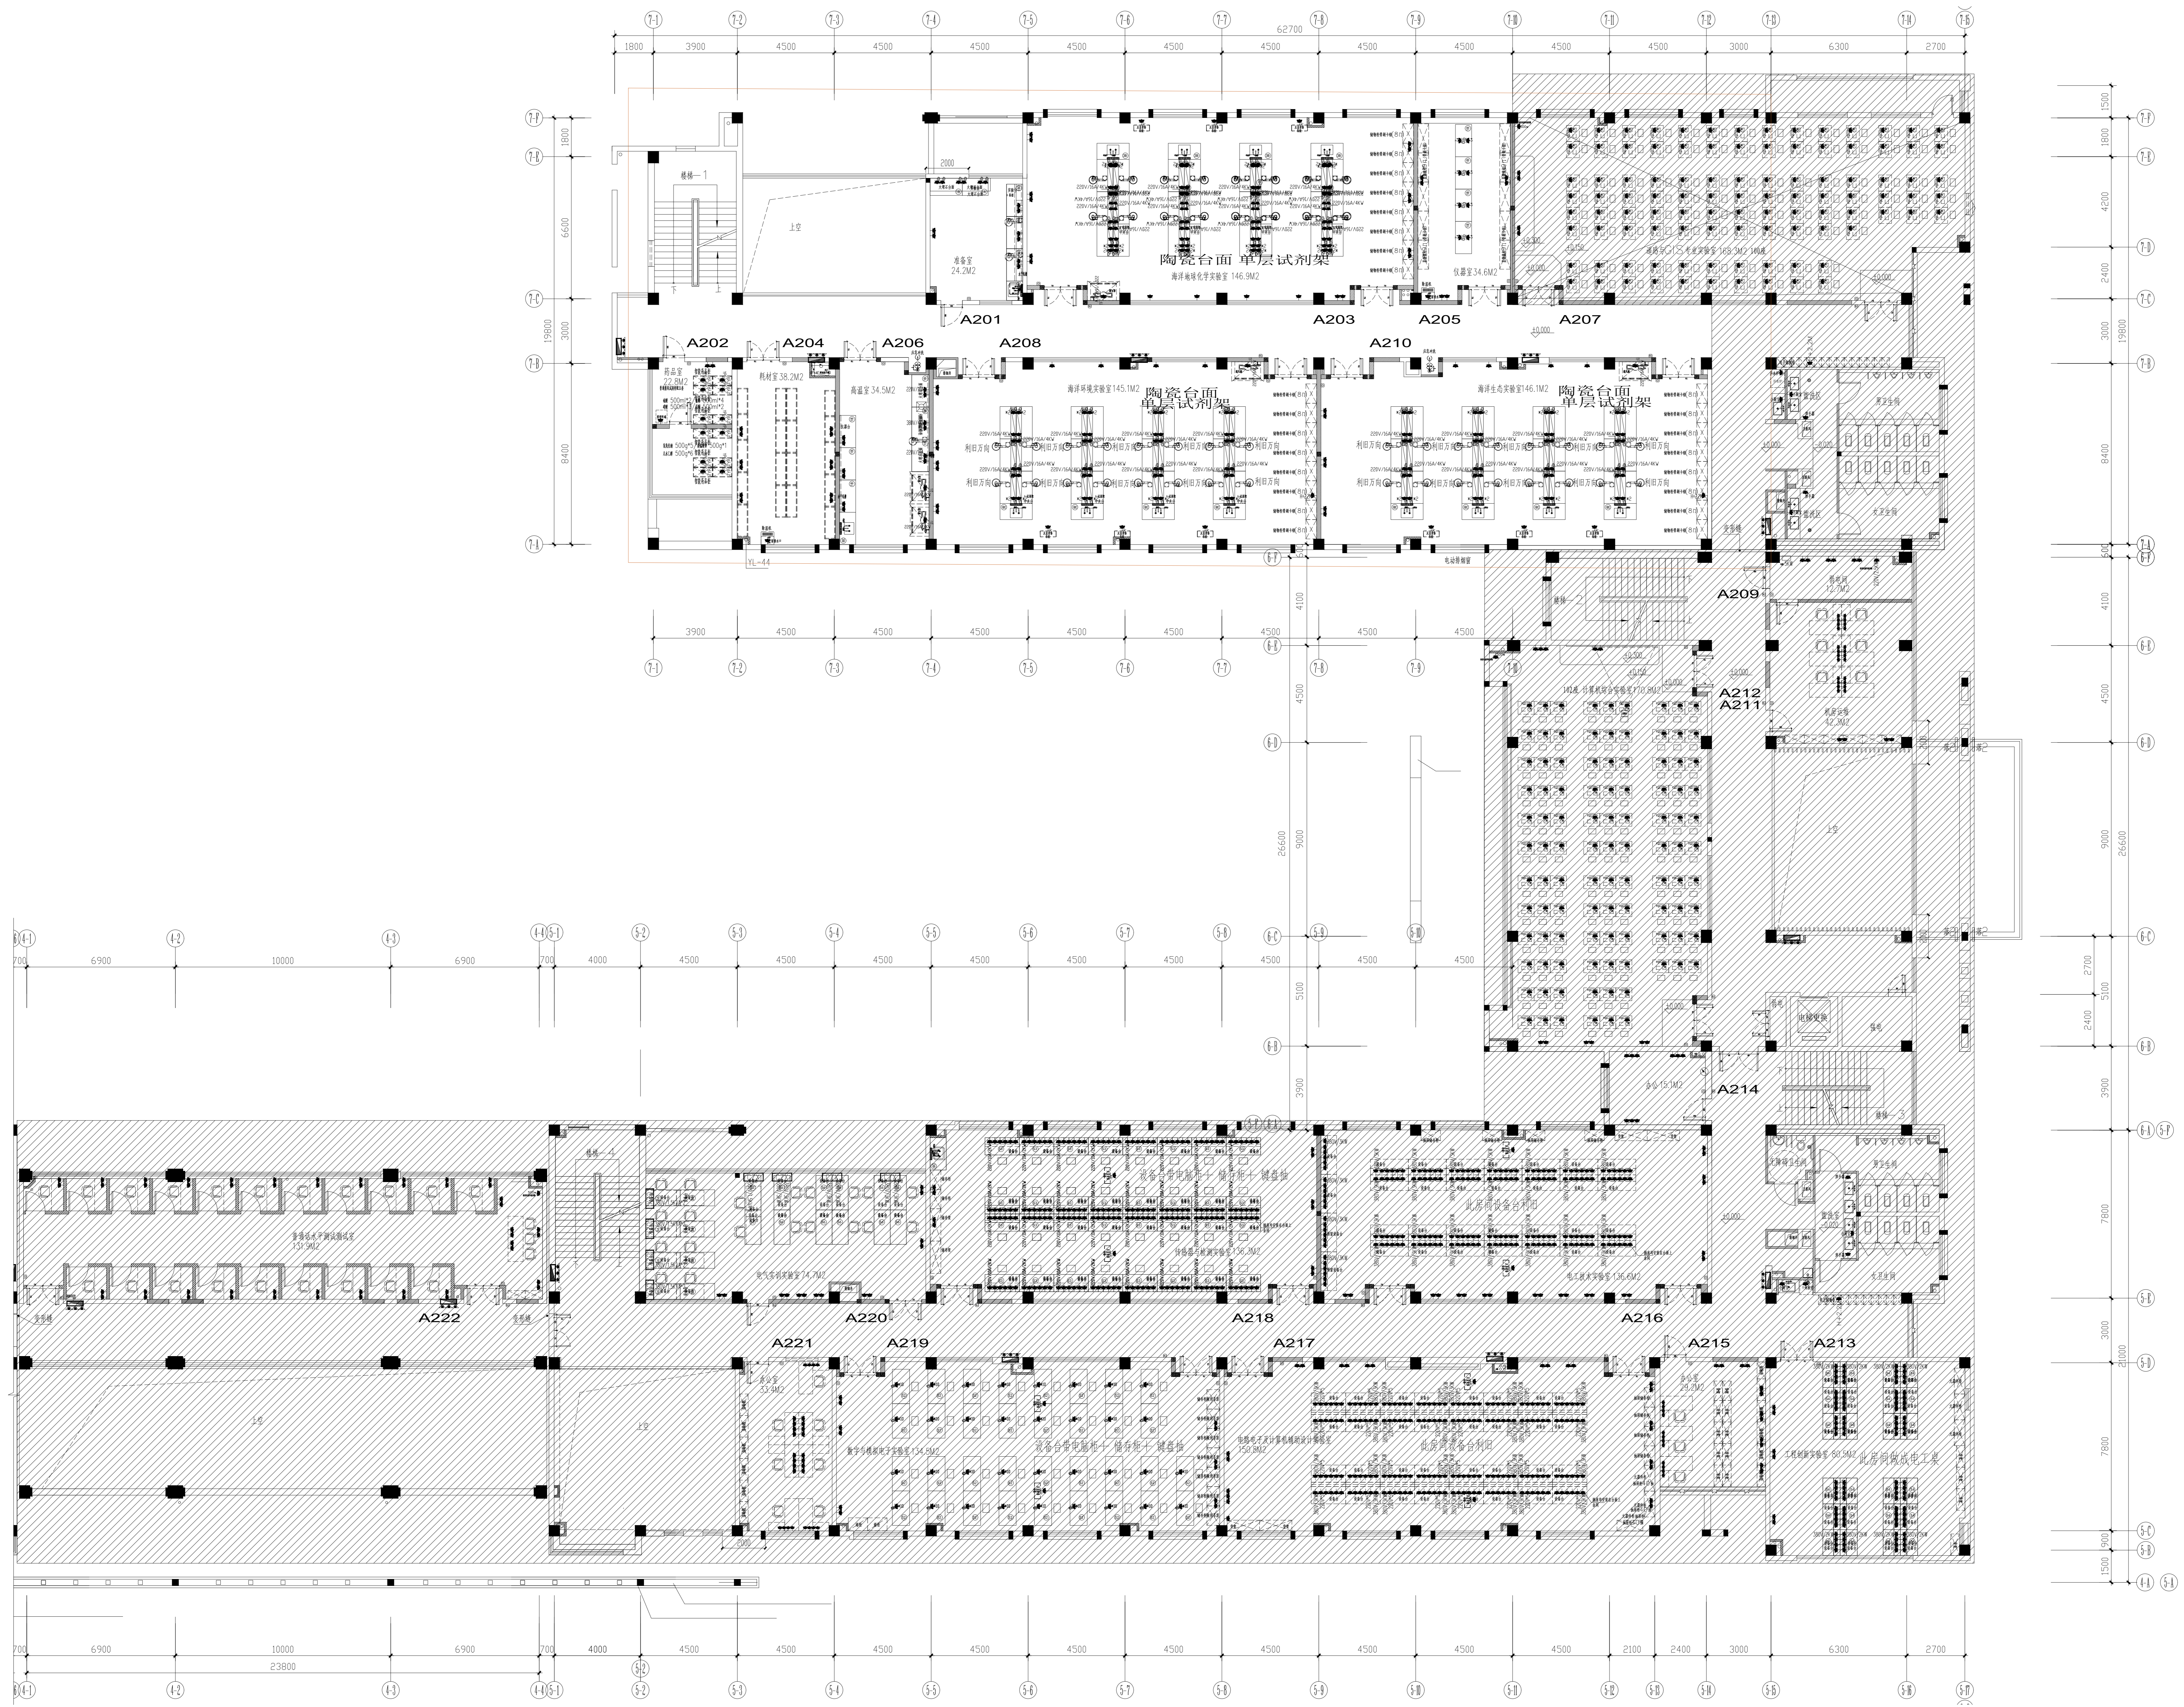

建设单位 CLIENT	上海海洋大学
设计人/日期 DESIGNED BY/DATE	
审核人/日期 CHECKED BY/DATE	
项目负责人/日期 PROJECT DIRECTOR BY/DATE	
专业负责人/日期 DISCIPLINE RESPONSIBLE BY/DATE	
制图人/日期 DRAWN BY/DATE	
校对/日期 CORRECTED BY/DATE	
工程名称 PROJECT	上海海洋大学临港校区 公共实训楼及学生事务中心修缮工程
项目名称 ITEM	公共实训楼及学生事务中心修缮工程 (公共实训楼)
图名 DRAWING TITLE	A栋 二层插座点位图
设计号 DESIGN NO.	***
阶段 STATUS	施工图 装饰
比例 SCALE	1:100
日期 DATE	2026.02
注册建筑师 REGISTERED ARCHITECT	注册工程师 REGISTERED ENGINEER

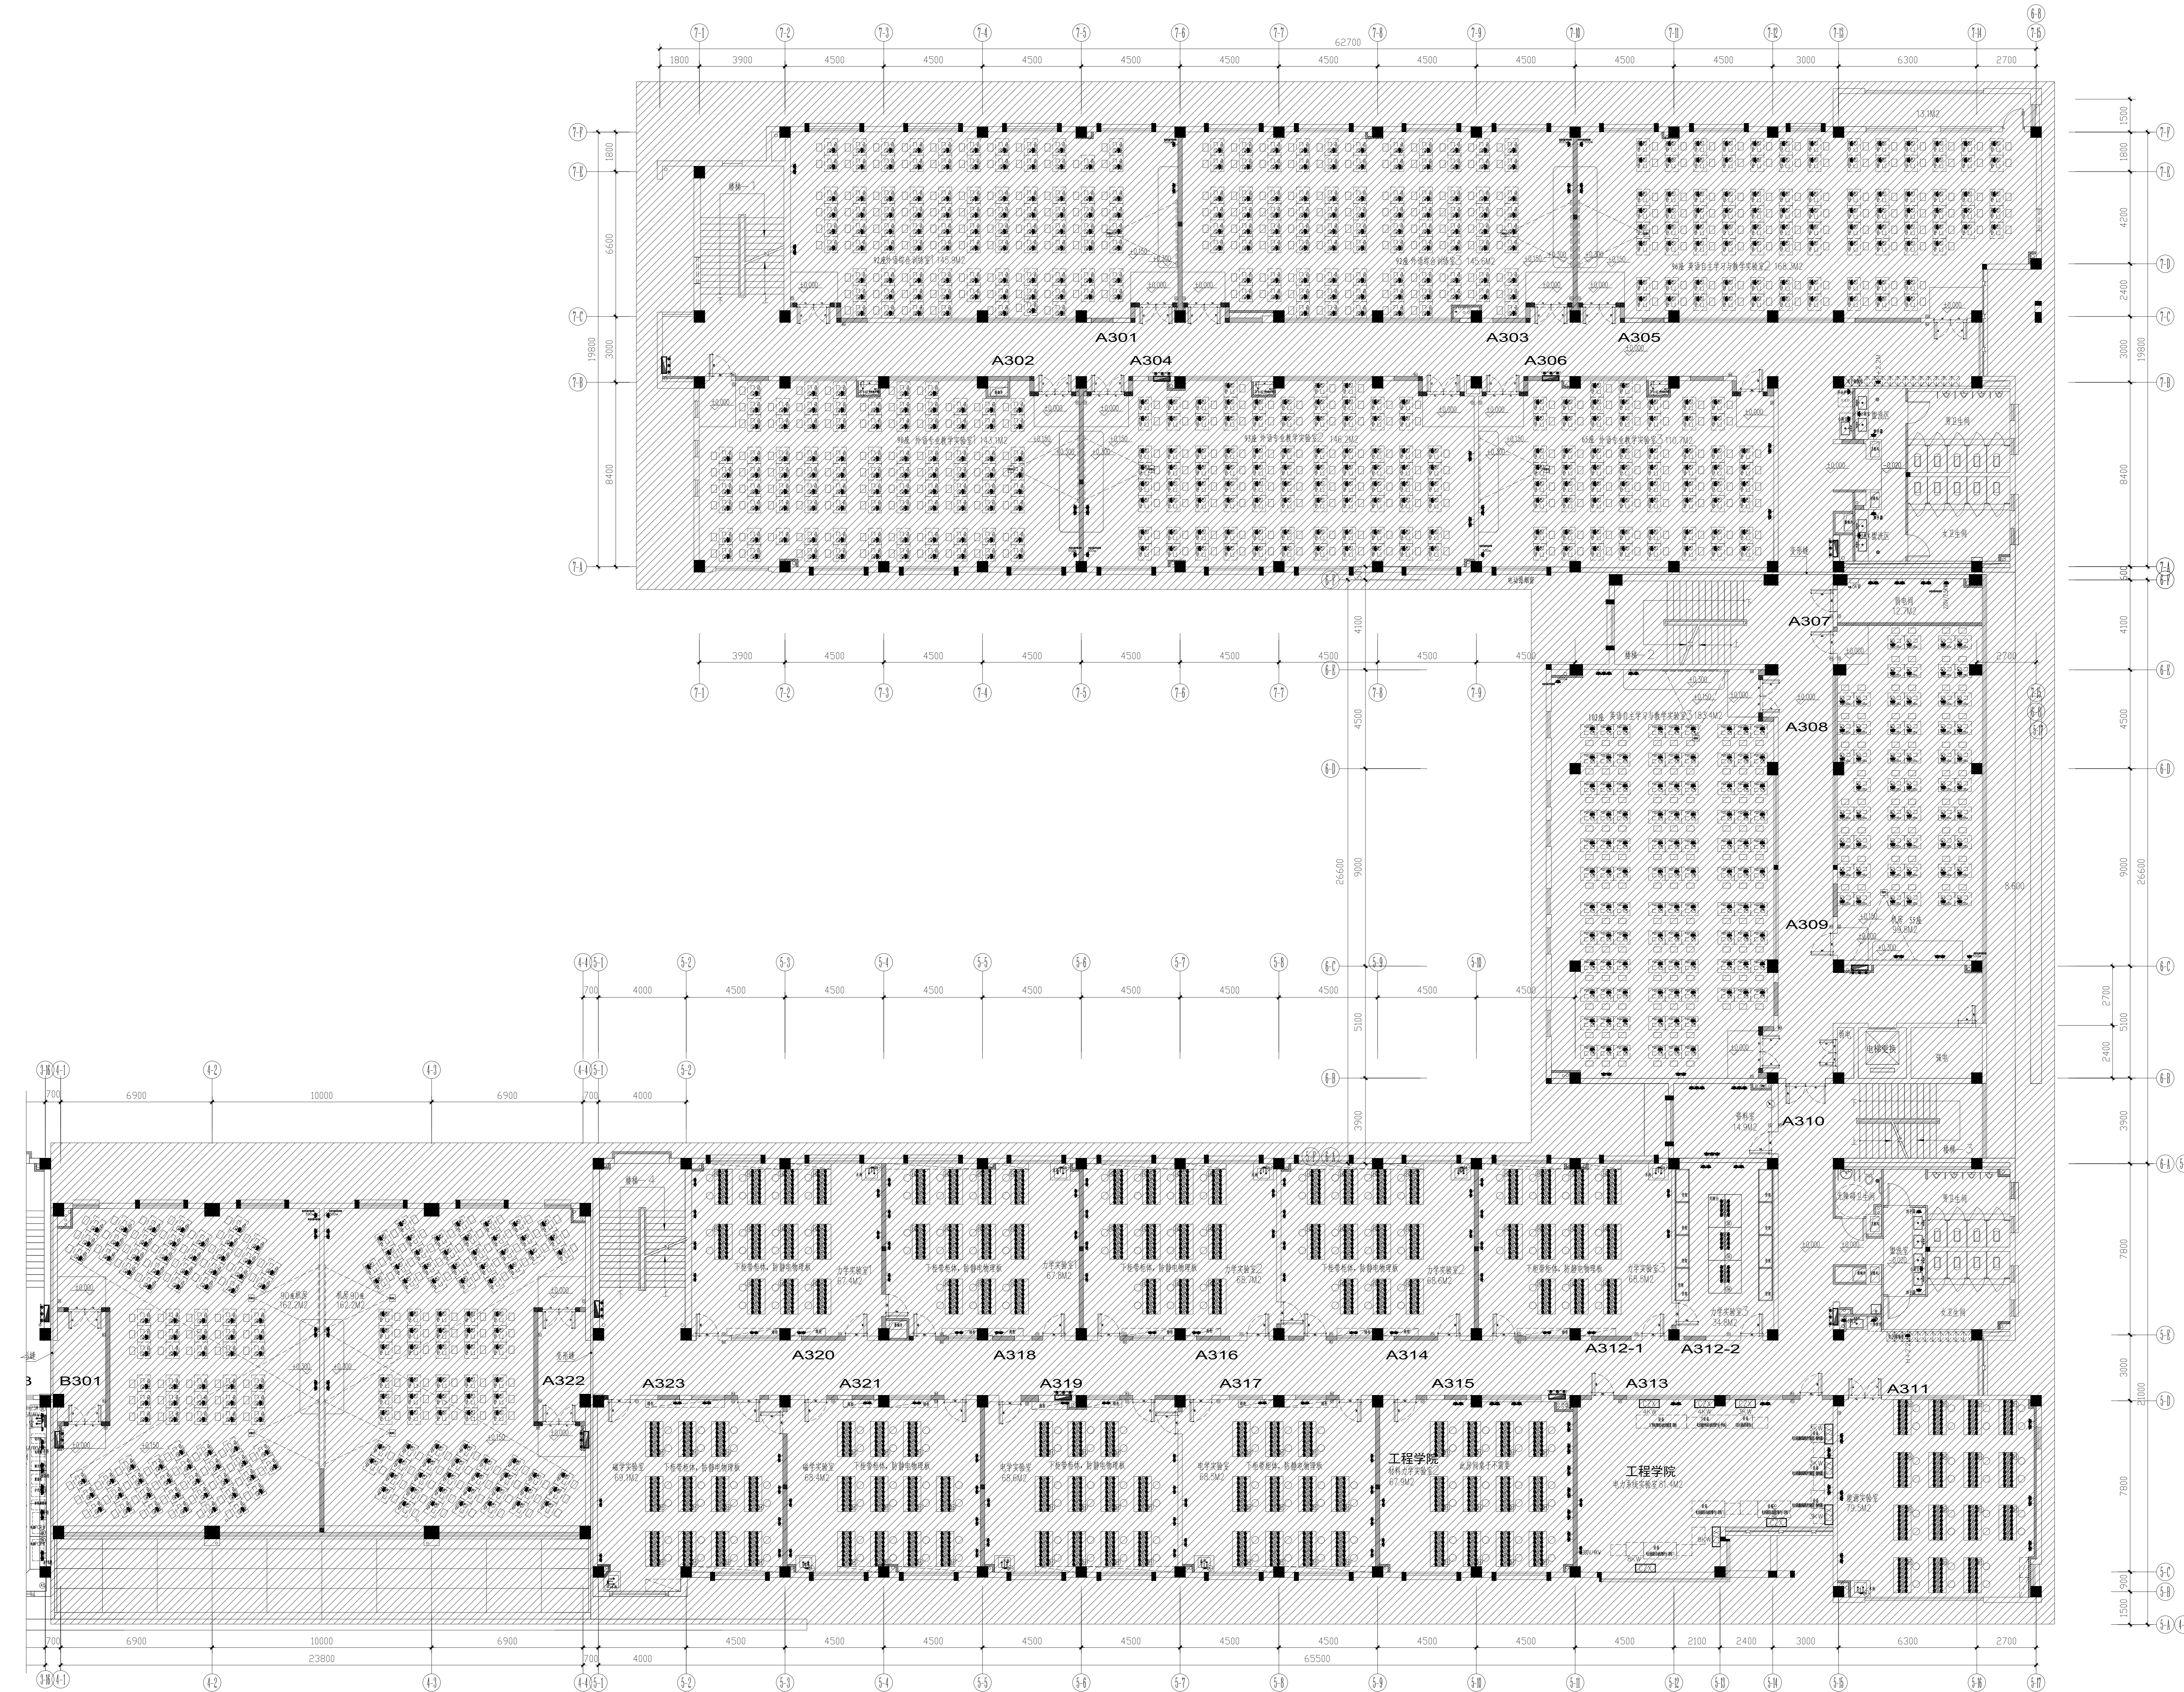

建设单位 CLIENT	上海海洋大学	
设计单位 DESIGN	...	
设计人/日期 DESIGNED BY/DATE	...	
审核人/日期 CHECKED BY/DATE	...	
项目负责人/日期 PROJECT DIRECTOR BY/DATE	...	
专业负责人/日期 DISCIPLINE RESPONSIBLE BY/DATE	...	
制图人/日期 DRAWN BY/DATE	...	
校对/日期 CHECKED BY/DATE	...	
工程名称 PROJECT	上海海洋大学临港校区 公共实训楼及学生事务中心修缮工程	
项目名称 ITEM	公共实训楼及学生事务中心修缮工程 (公共实训楼)	
图名 DRAWING TITLE	A栋 三层平面点图	
设计号 DESIGN NO.	...	专业 DISCIPLINE
状态 STATUS	竣工图 AS-BUILT	装饰 DECORATION
比例 SCALE	1:100	图号 DRAWING NO.
日期 DATE	2026.02	版本 VERSION
注册建筑师 REGISTERED ARCHITECT	注册工程师 REGISTERED ENGINEER	
盖章 STAMP	盖章 STAMP	

