


编制人:	叶剑锋 <i>叶剑锋</i>
审核人:	蔡杰 <i>蔡杰</i>
技术负责人:	蔡杰 <i>蔡杰</i>
编制日期:	2026.01.10
编制单位:	上海建工四建集团有限公司

竣工图

建设单位			
项目负责人		日期	
监理单位			
总监		日期	

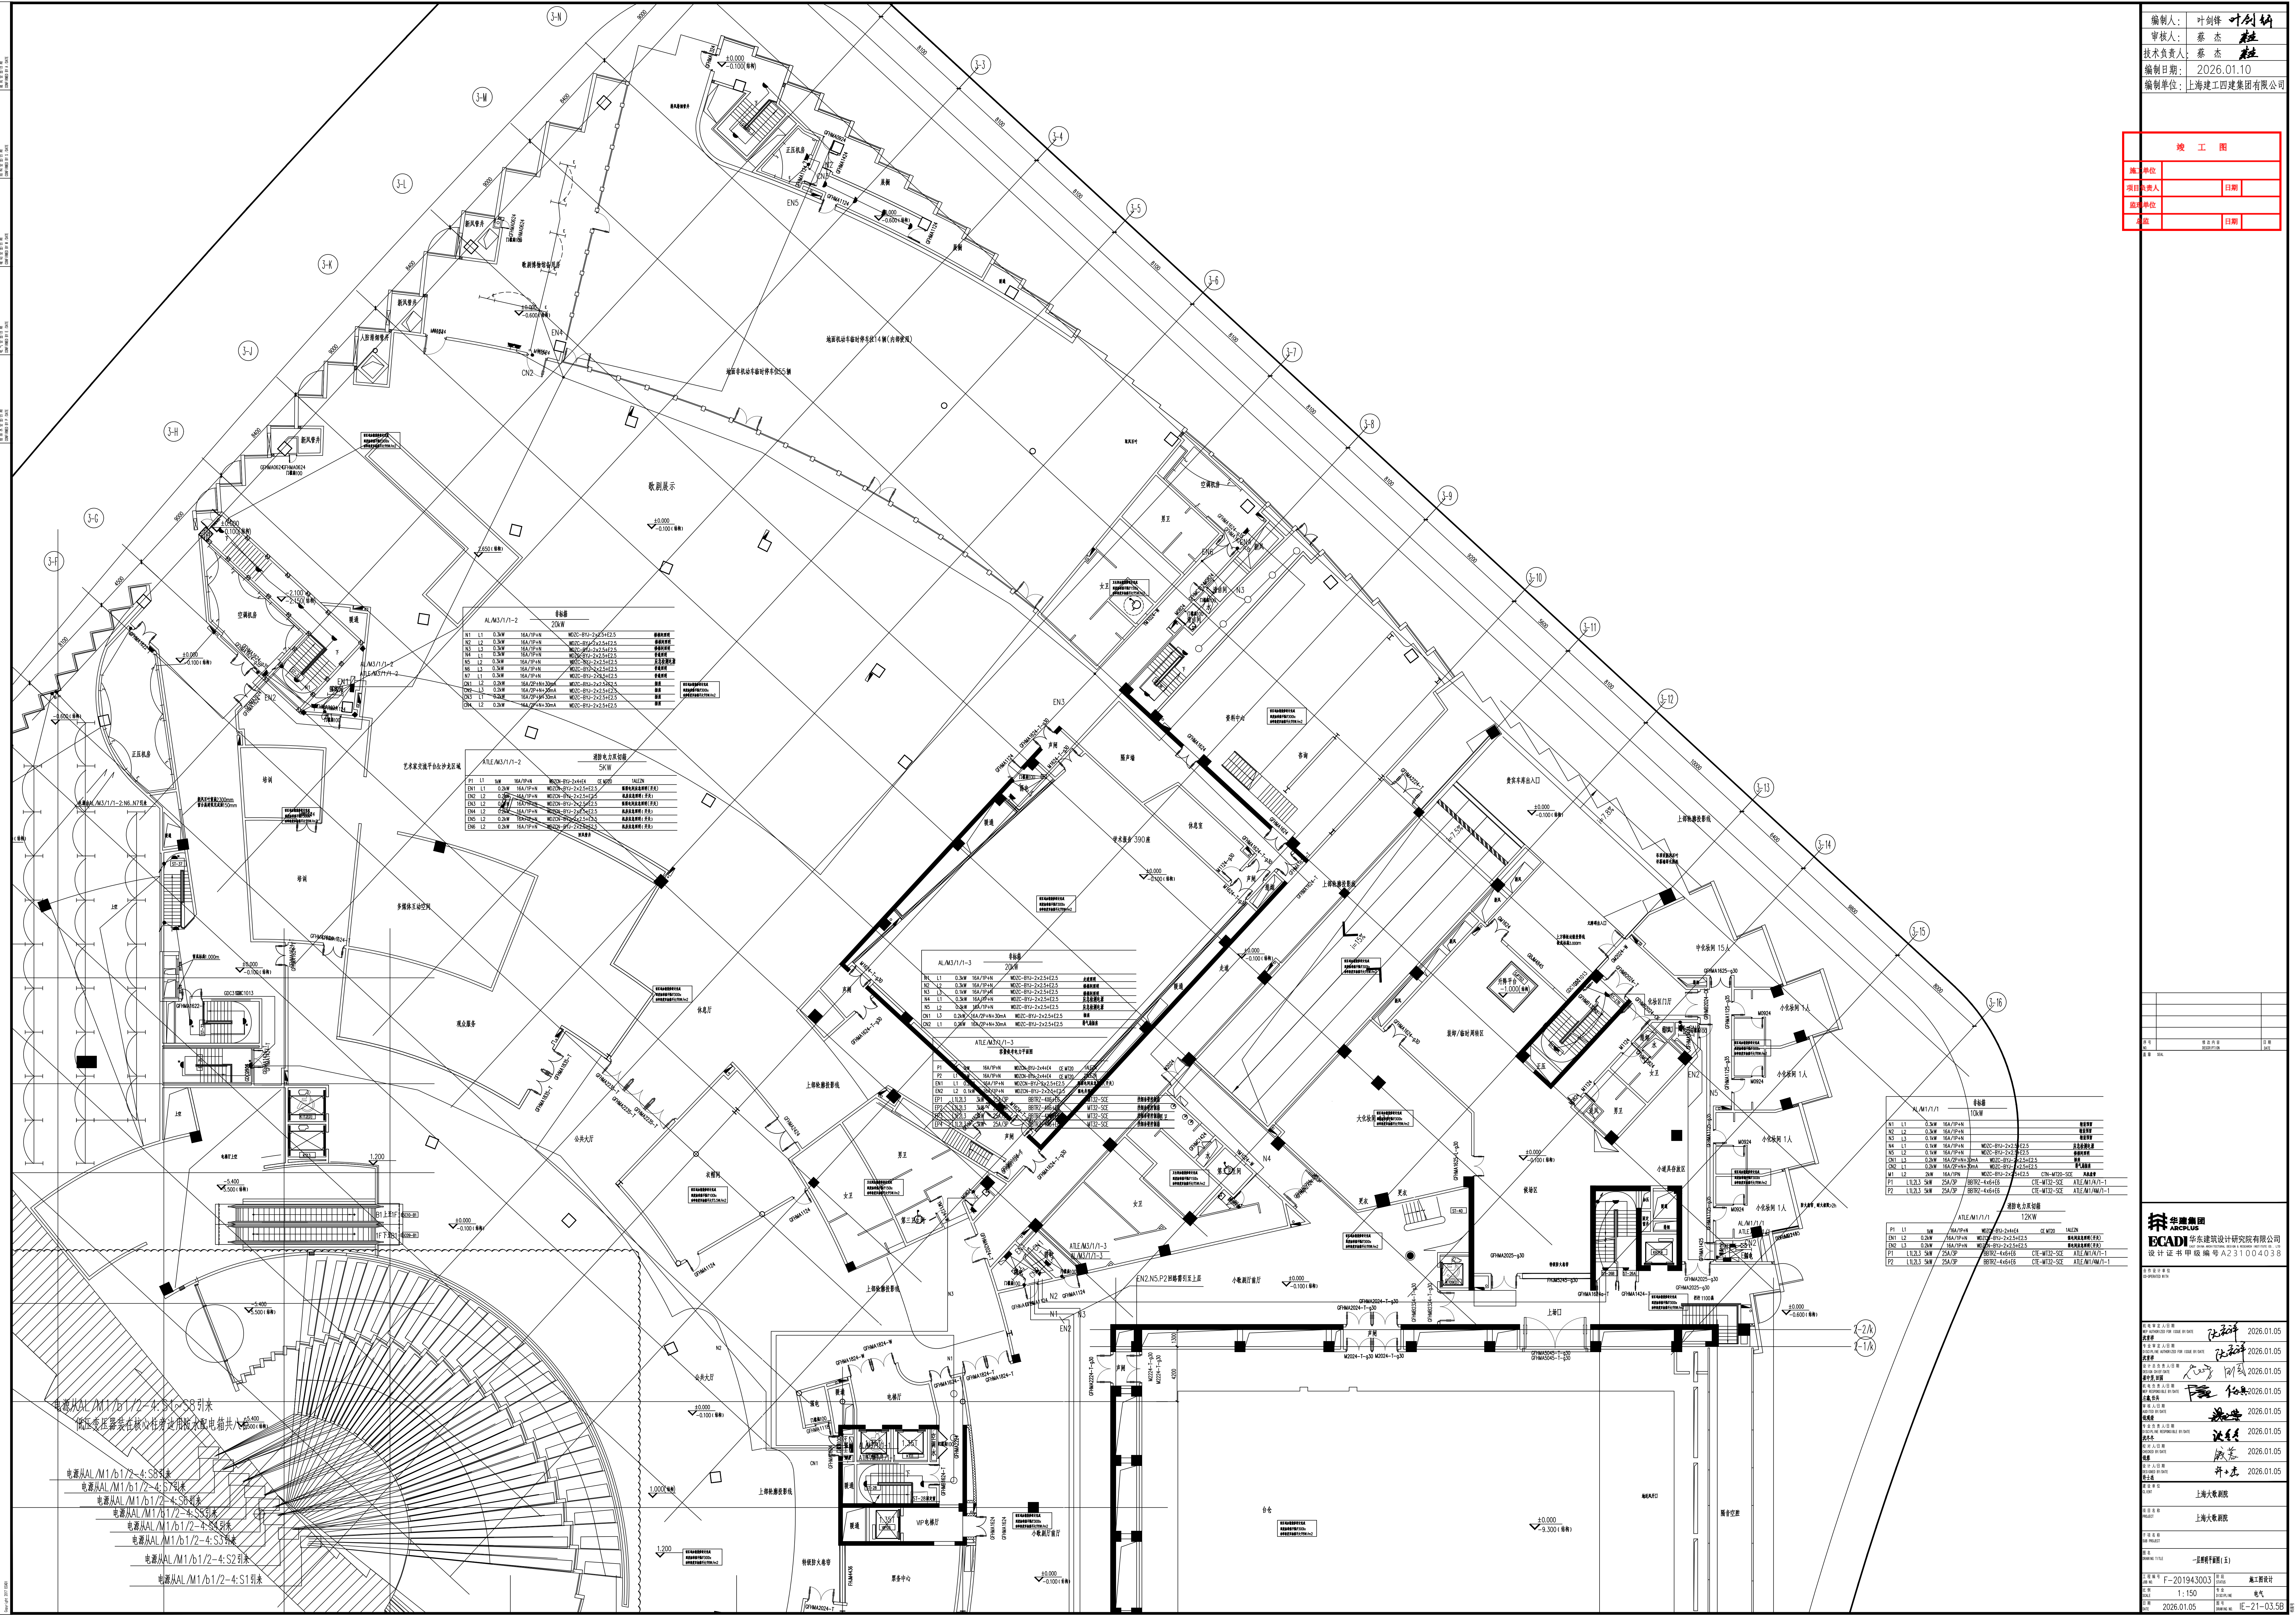

华建集团
ARCPLUS
ECADI 华东建筑设计研究院有限公司
EAST CHINA ARCHITECTURAL DESIGN & RESEARCH INSTITUTE CO., LTD.
设计证书甲级编号 A231004038

合作设计单位
DESIGNED WITH

刊例审定日期
REF-AUTHORISED FOR ISSUE BY/DATE 2026.01.05

专业审定人/日期
2026.01.05



MEP RESPONSIBLE BY DATE
2026.01.05

審核人/日期
AUDITED BY/DATE
2026.01.05

专业负责人/日期
DISCIPLINE RESPONSIBLE DATE 2026.01.05



DESIGNED BY DATE
设计者 2026.01.05

上海大歌剧院





工程编号 JH 88	F-201943003	阶段 174705	施工图设计
---------------	-------------	--------------	-------

比例 SCALE	1:150	专业 DISCIPLINE	电气
-------------	-------	------------------	----

DATE 2026.01.05 CASE NO. IE-21-03.5B